




Progetto illuminazione architettonica

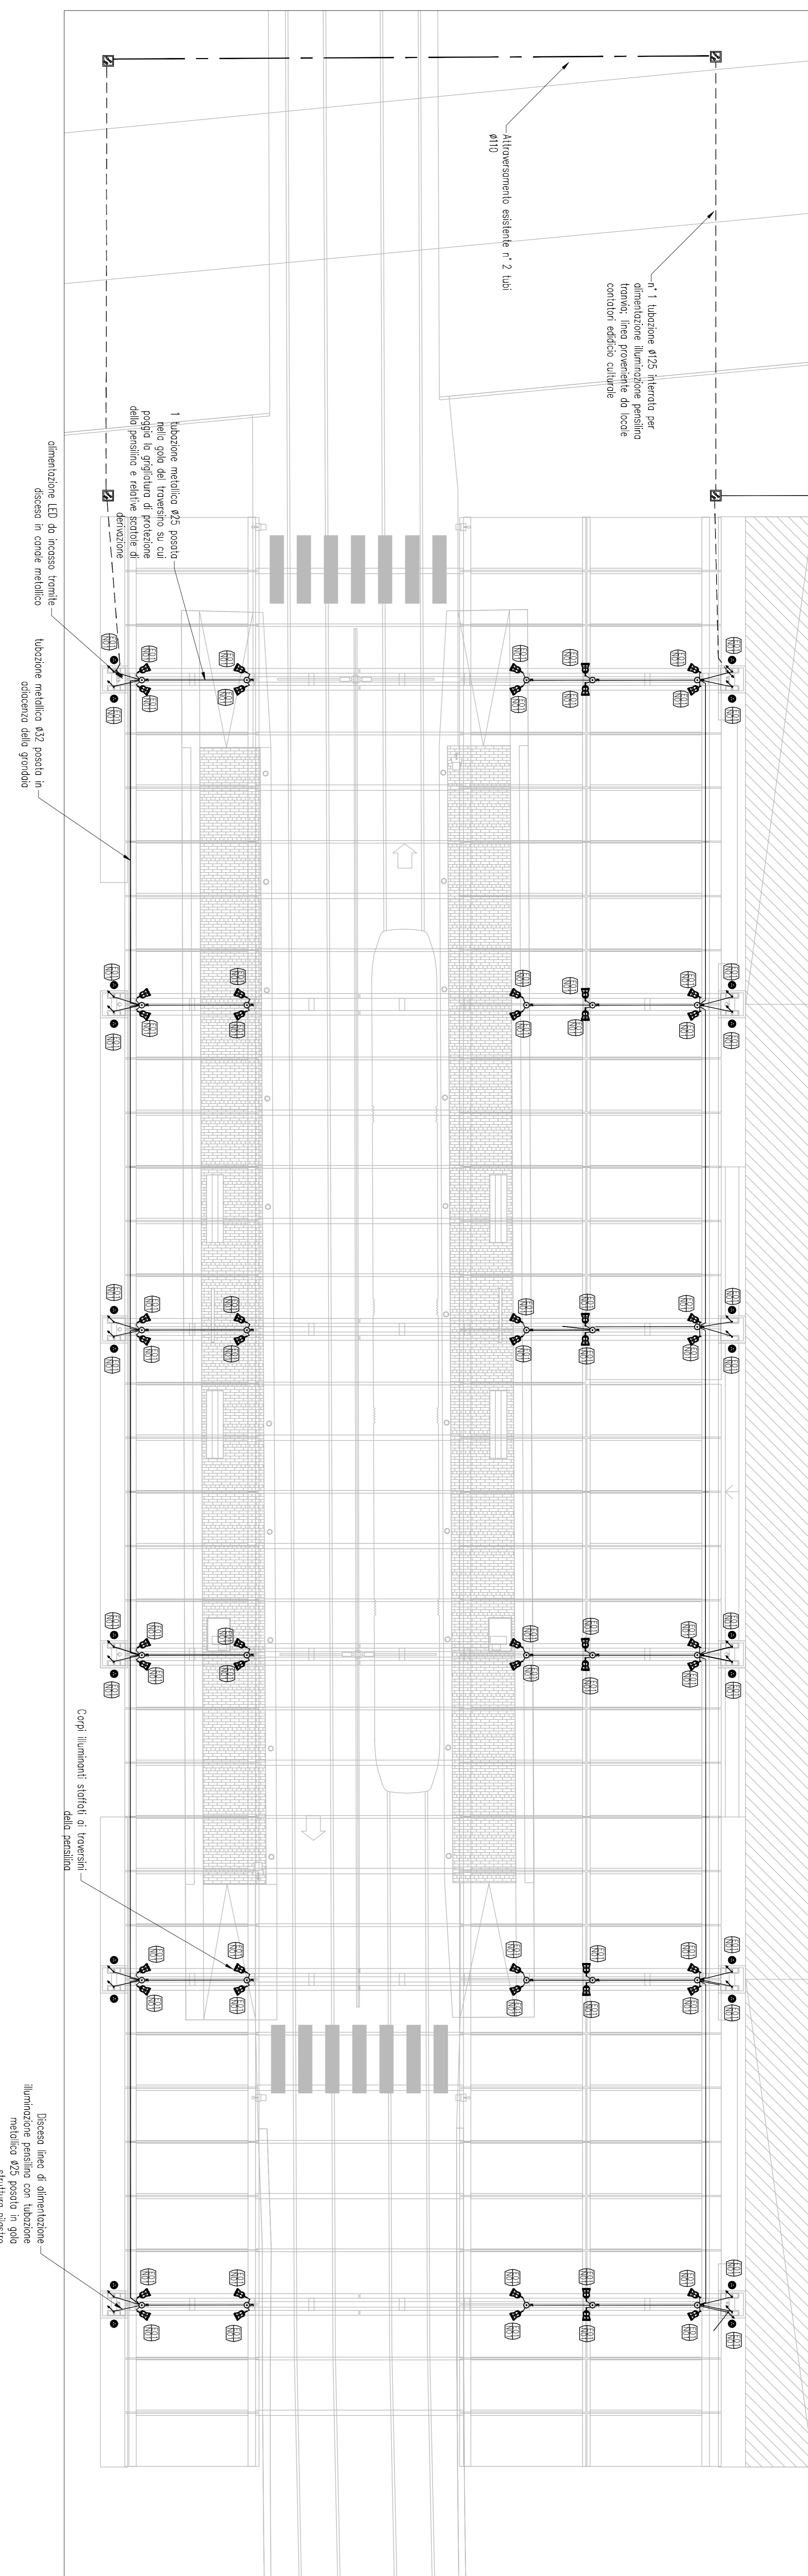


Fermata tranvia Via Pantin: AS BUILT - ATAF per illuminazione di emergenza e sistema TVCC

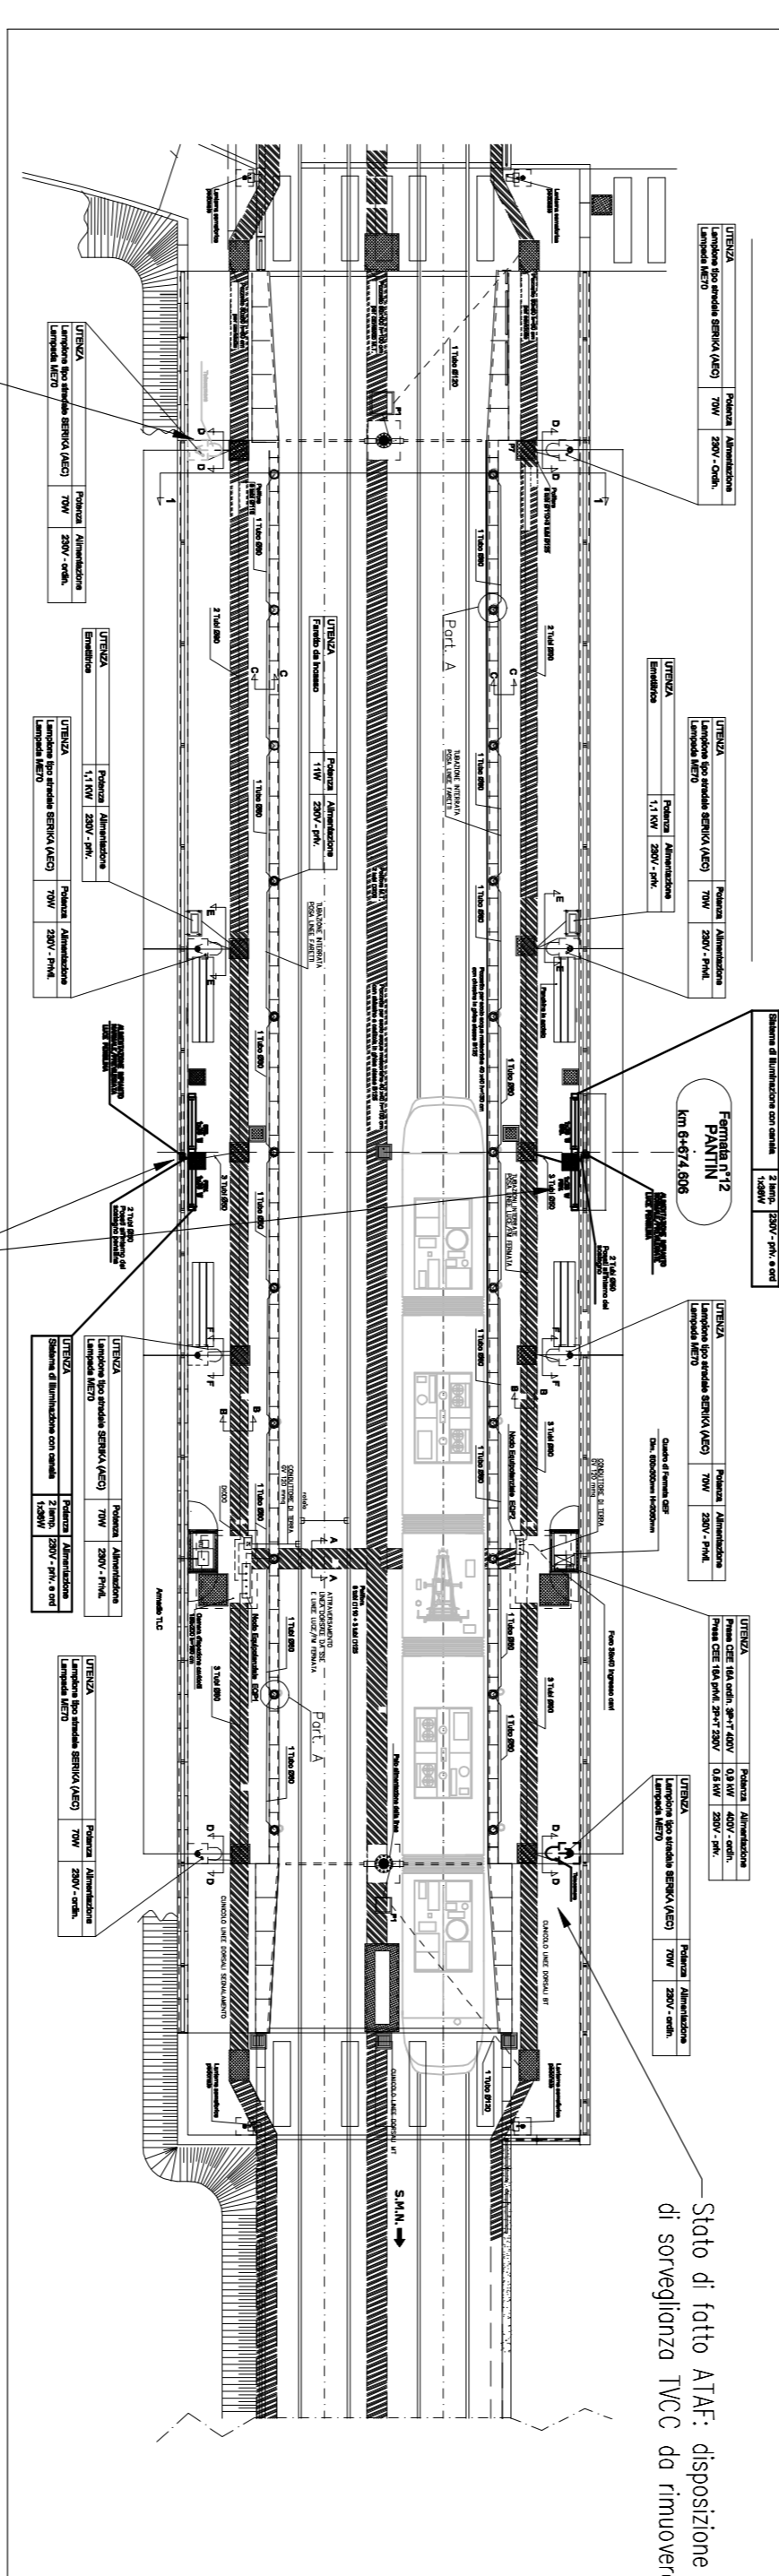

Fermata tranvia Via Pantin: alimentazione centralina anti volatili di terzi

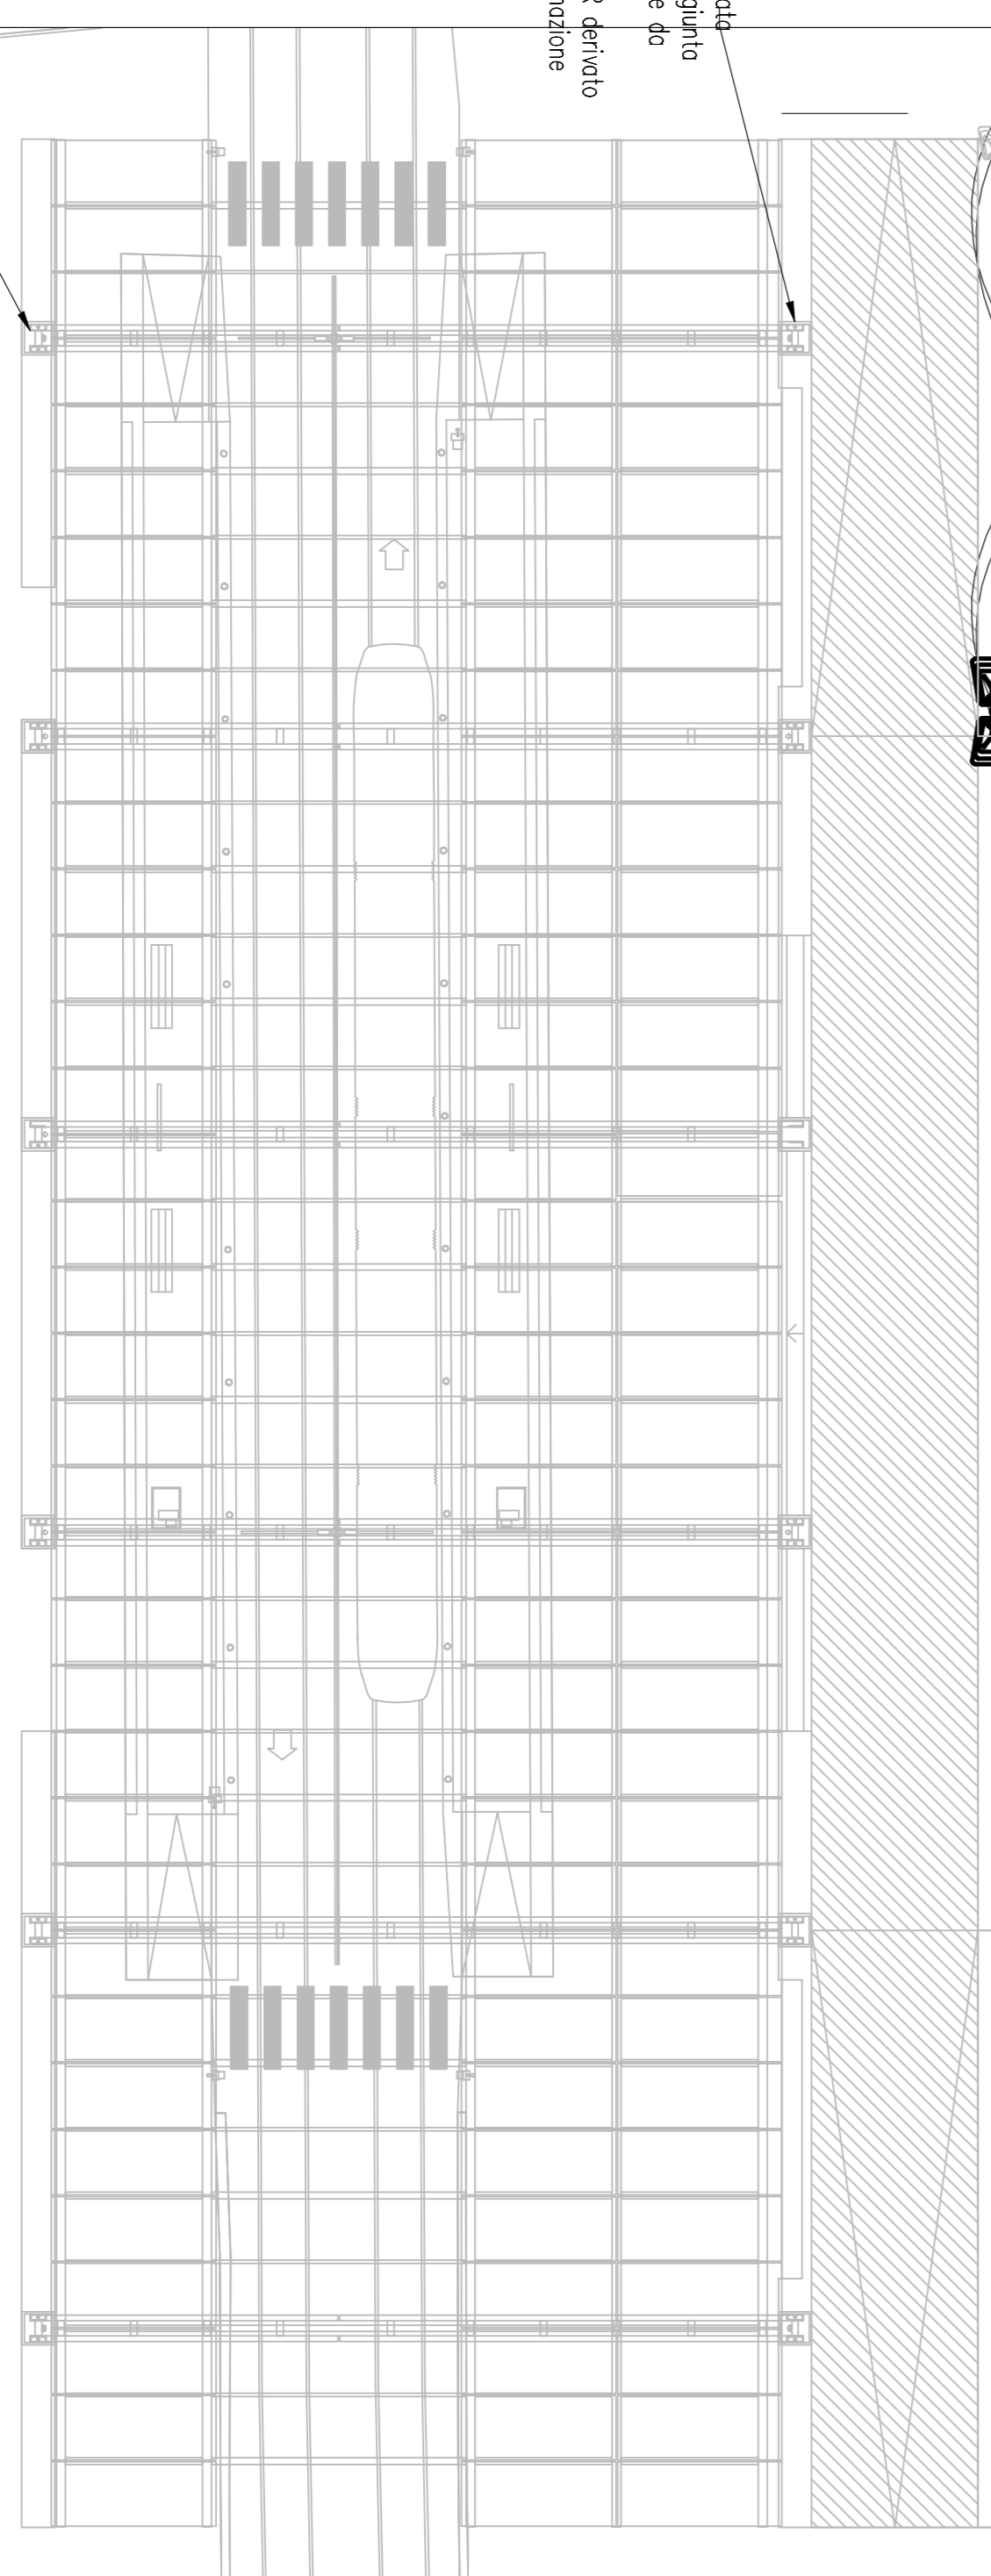

Fermata tranvia Via Pantin: Sistema di sorveglianza TVCC - nuova disposizione

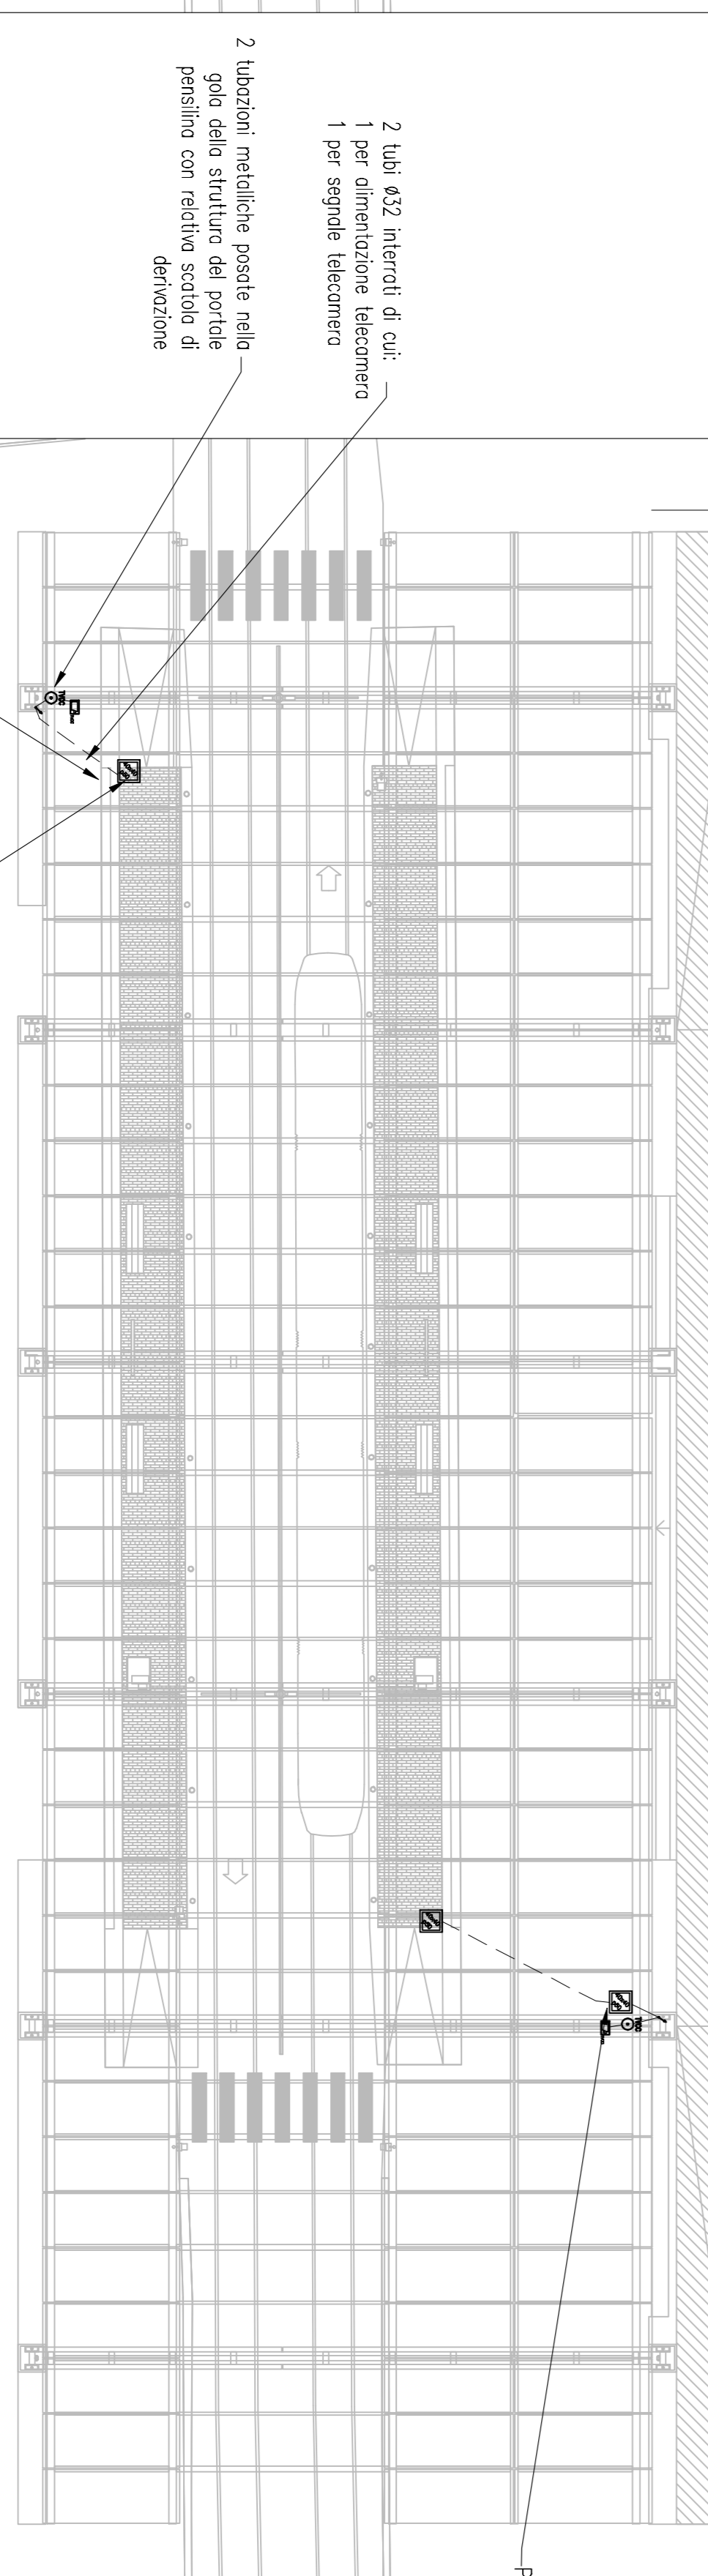


NOTA: le centraline antivolatili dovranno essere in classe di isolamento 2, e non collegate a terra.




Data	Revisione	Descrizione
22.09.2009	-	Progetto Esecutivo


COMUNE DI SCANDICCI

SCANDICCI CENTRO SH

Standici Centro

Project Financing "Nuovo Centro Civico e Stazione Tranvia Veloce Firenze S.M.N. - Scandicci"

PROGETTO ESECUTIVO

IMPANTI ELETTRICI E SPECIALI

Area Esterna Planimetria Reti Illuminazione fermata tranvia

Scala 1:50

Numero disegno: 3485-ESE-INE-VP-1-2-REV-0

Data Revisione: 0

Politecnica

INGEGNERIA ARCHITETTURA

